



Grundfläche Räume - KG Turnhalle		
023	Schützenstube	44.18 m²
024	Kegelstube	23.49 m²
025	Vorraum Schützen	20.67 m²
026	Schießplatz	65.40 m²
027	TRH	3.80 m²
028	Schänke	5.13 m²
030	Abstellraum	6.19 m²
032	Lager	53.66 m²
		337.92 m²

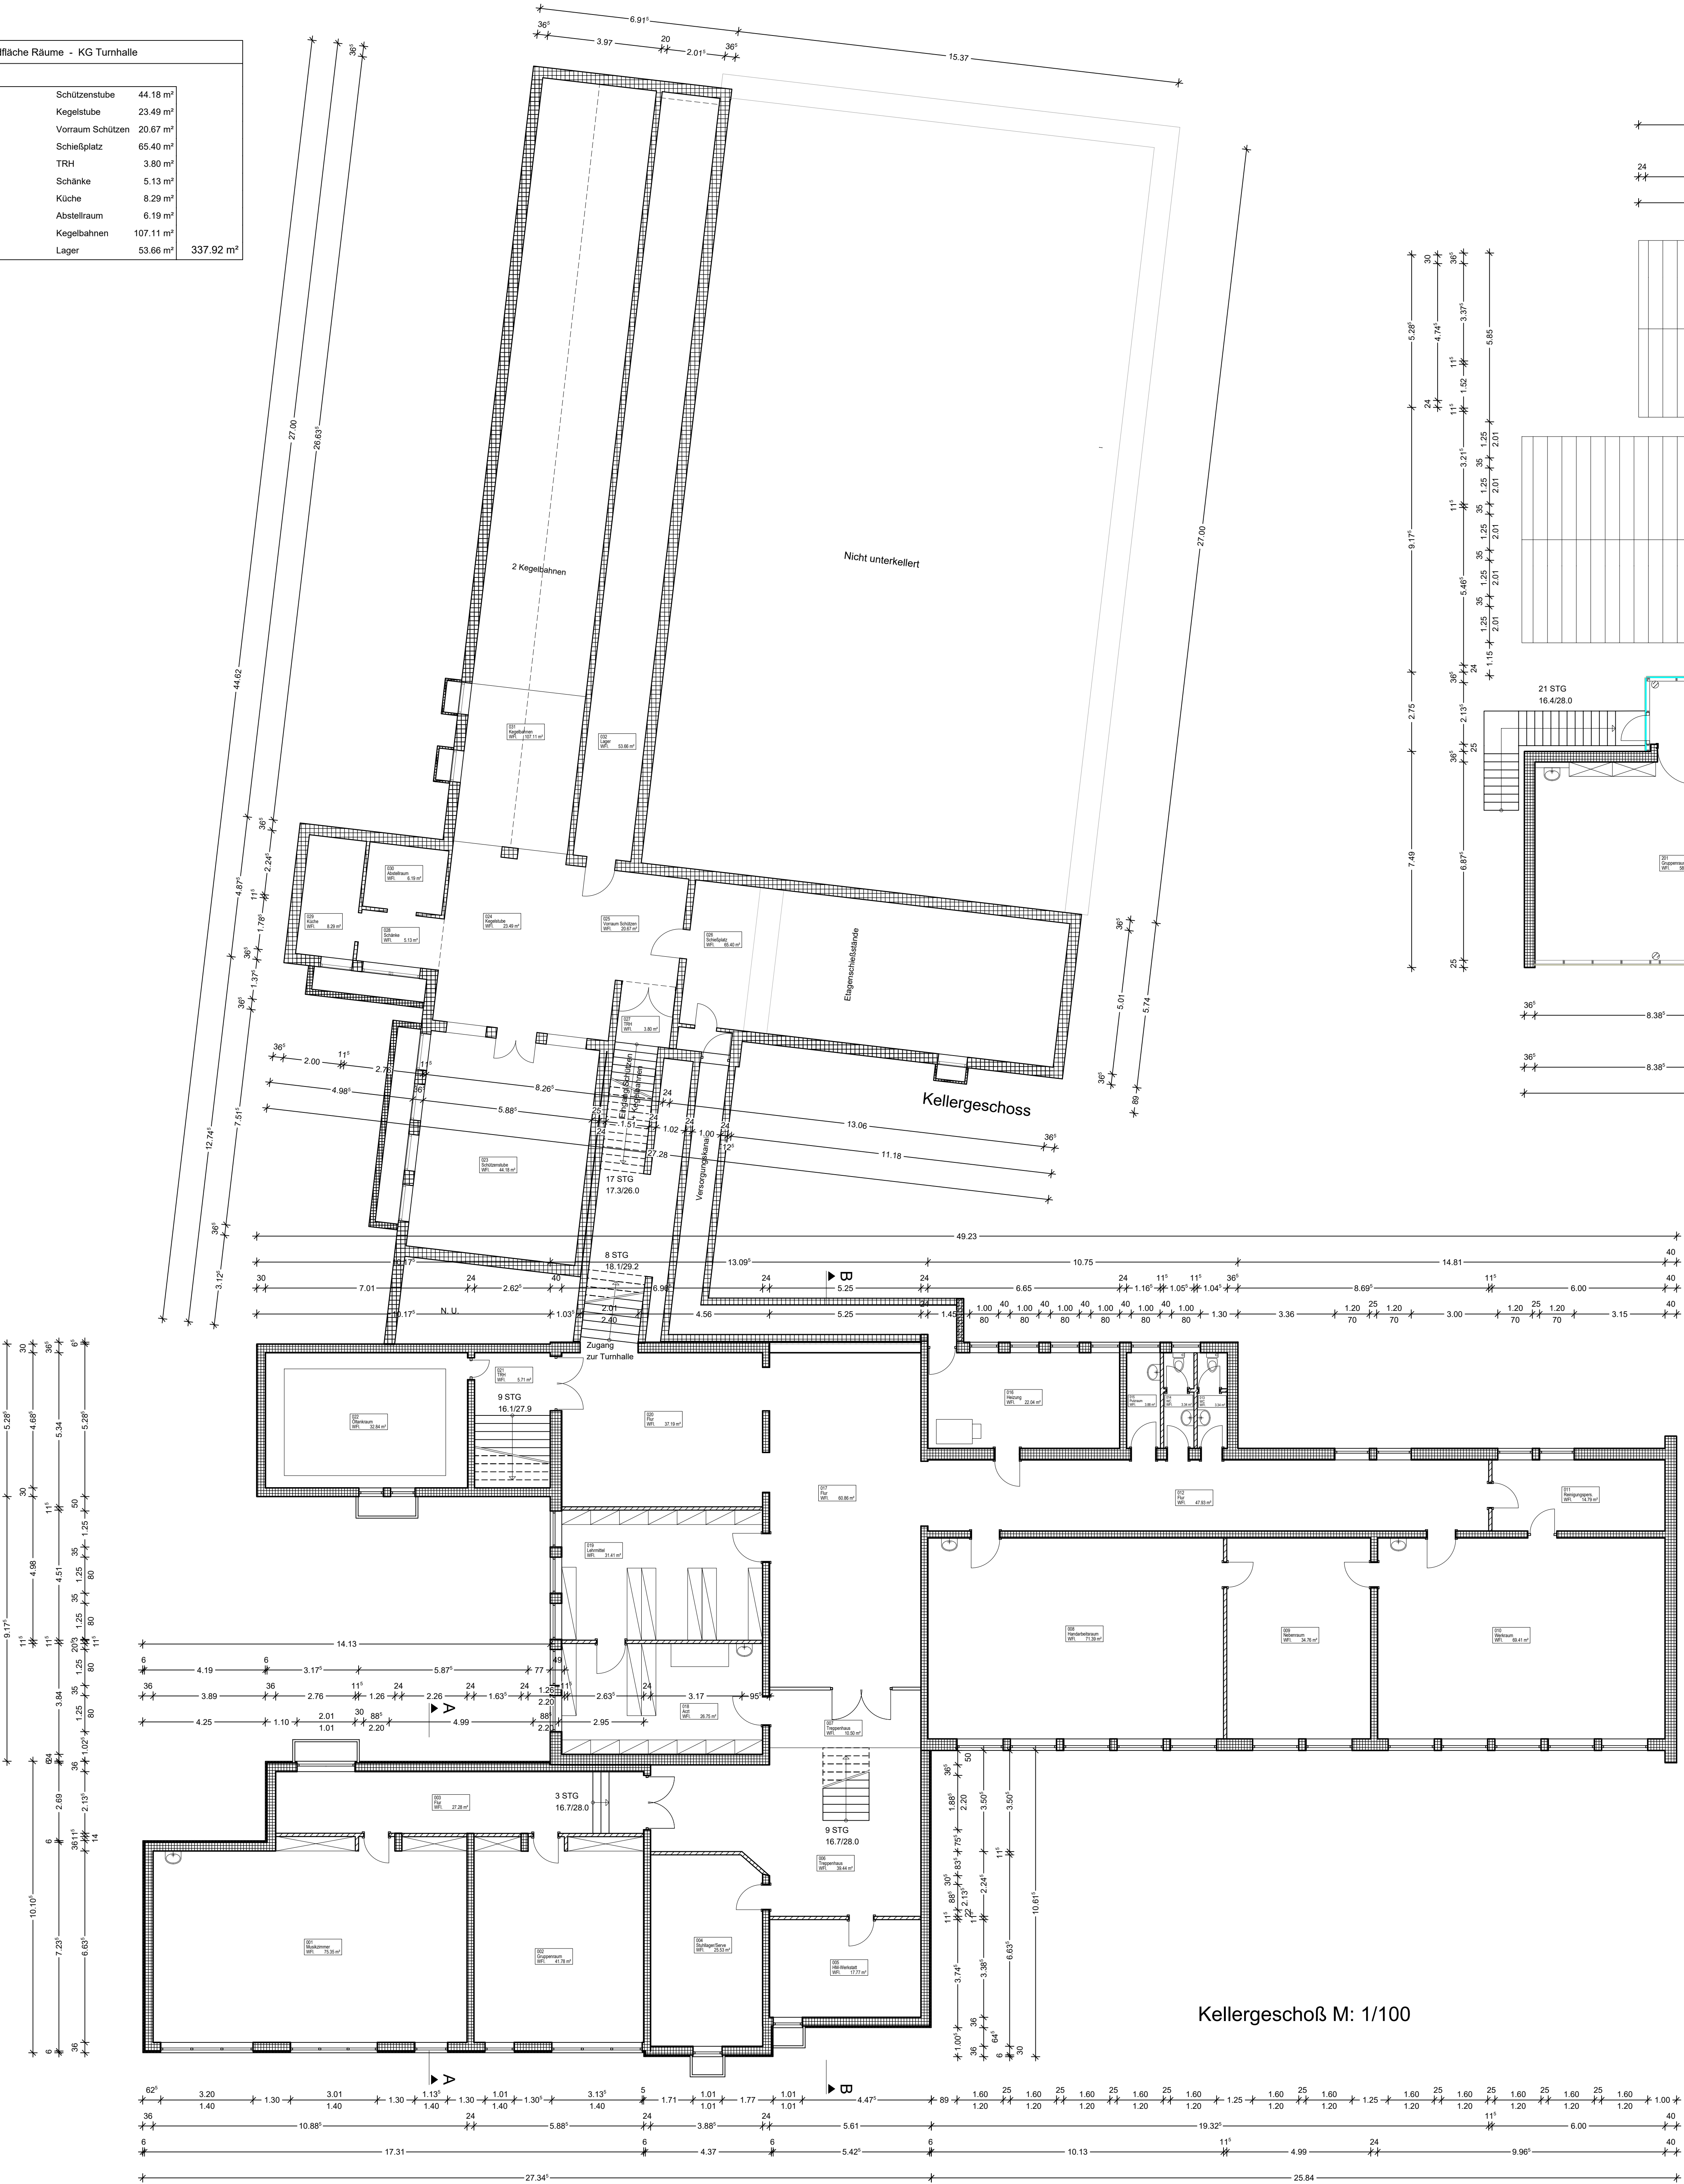


Kellergeschoß M: 1/100

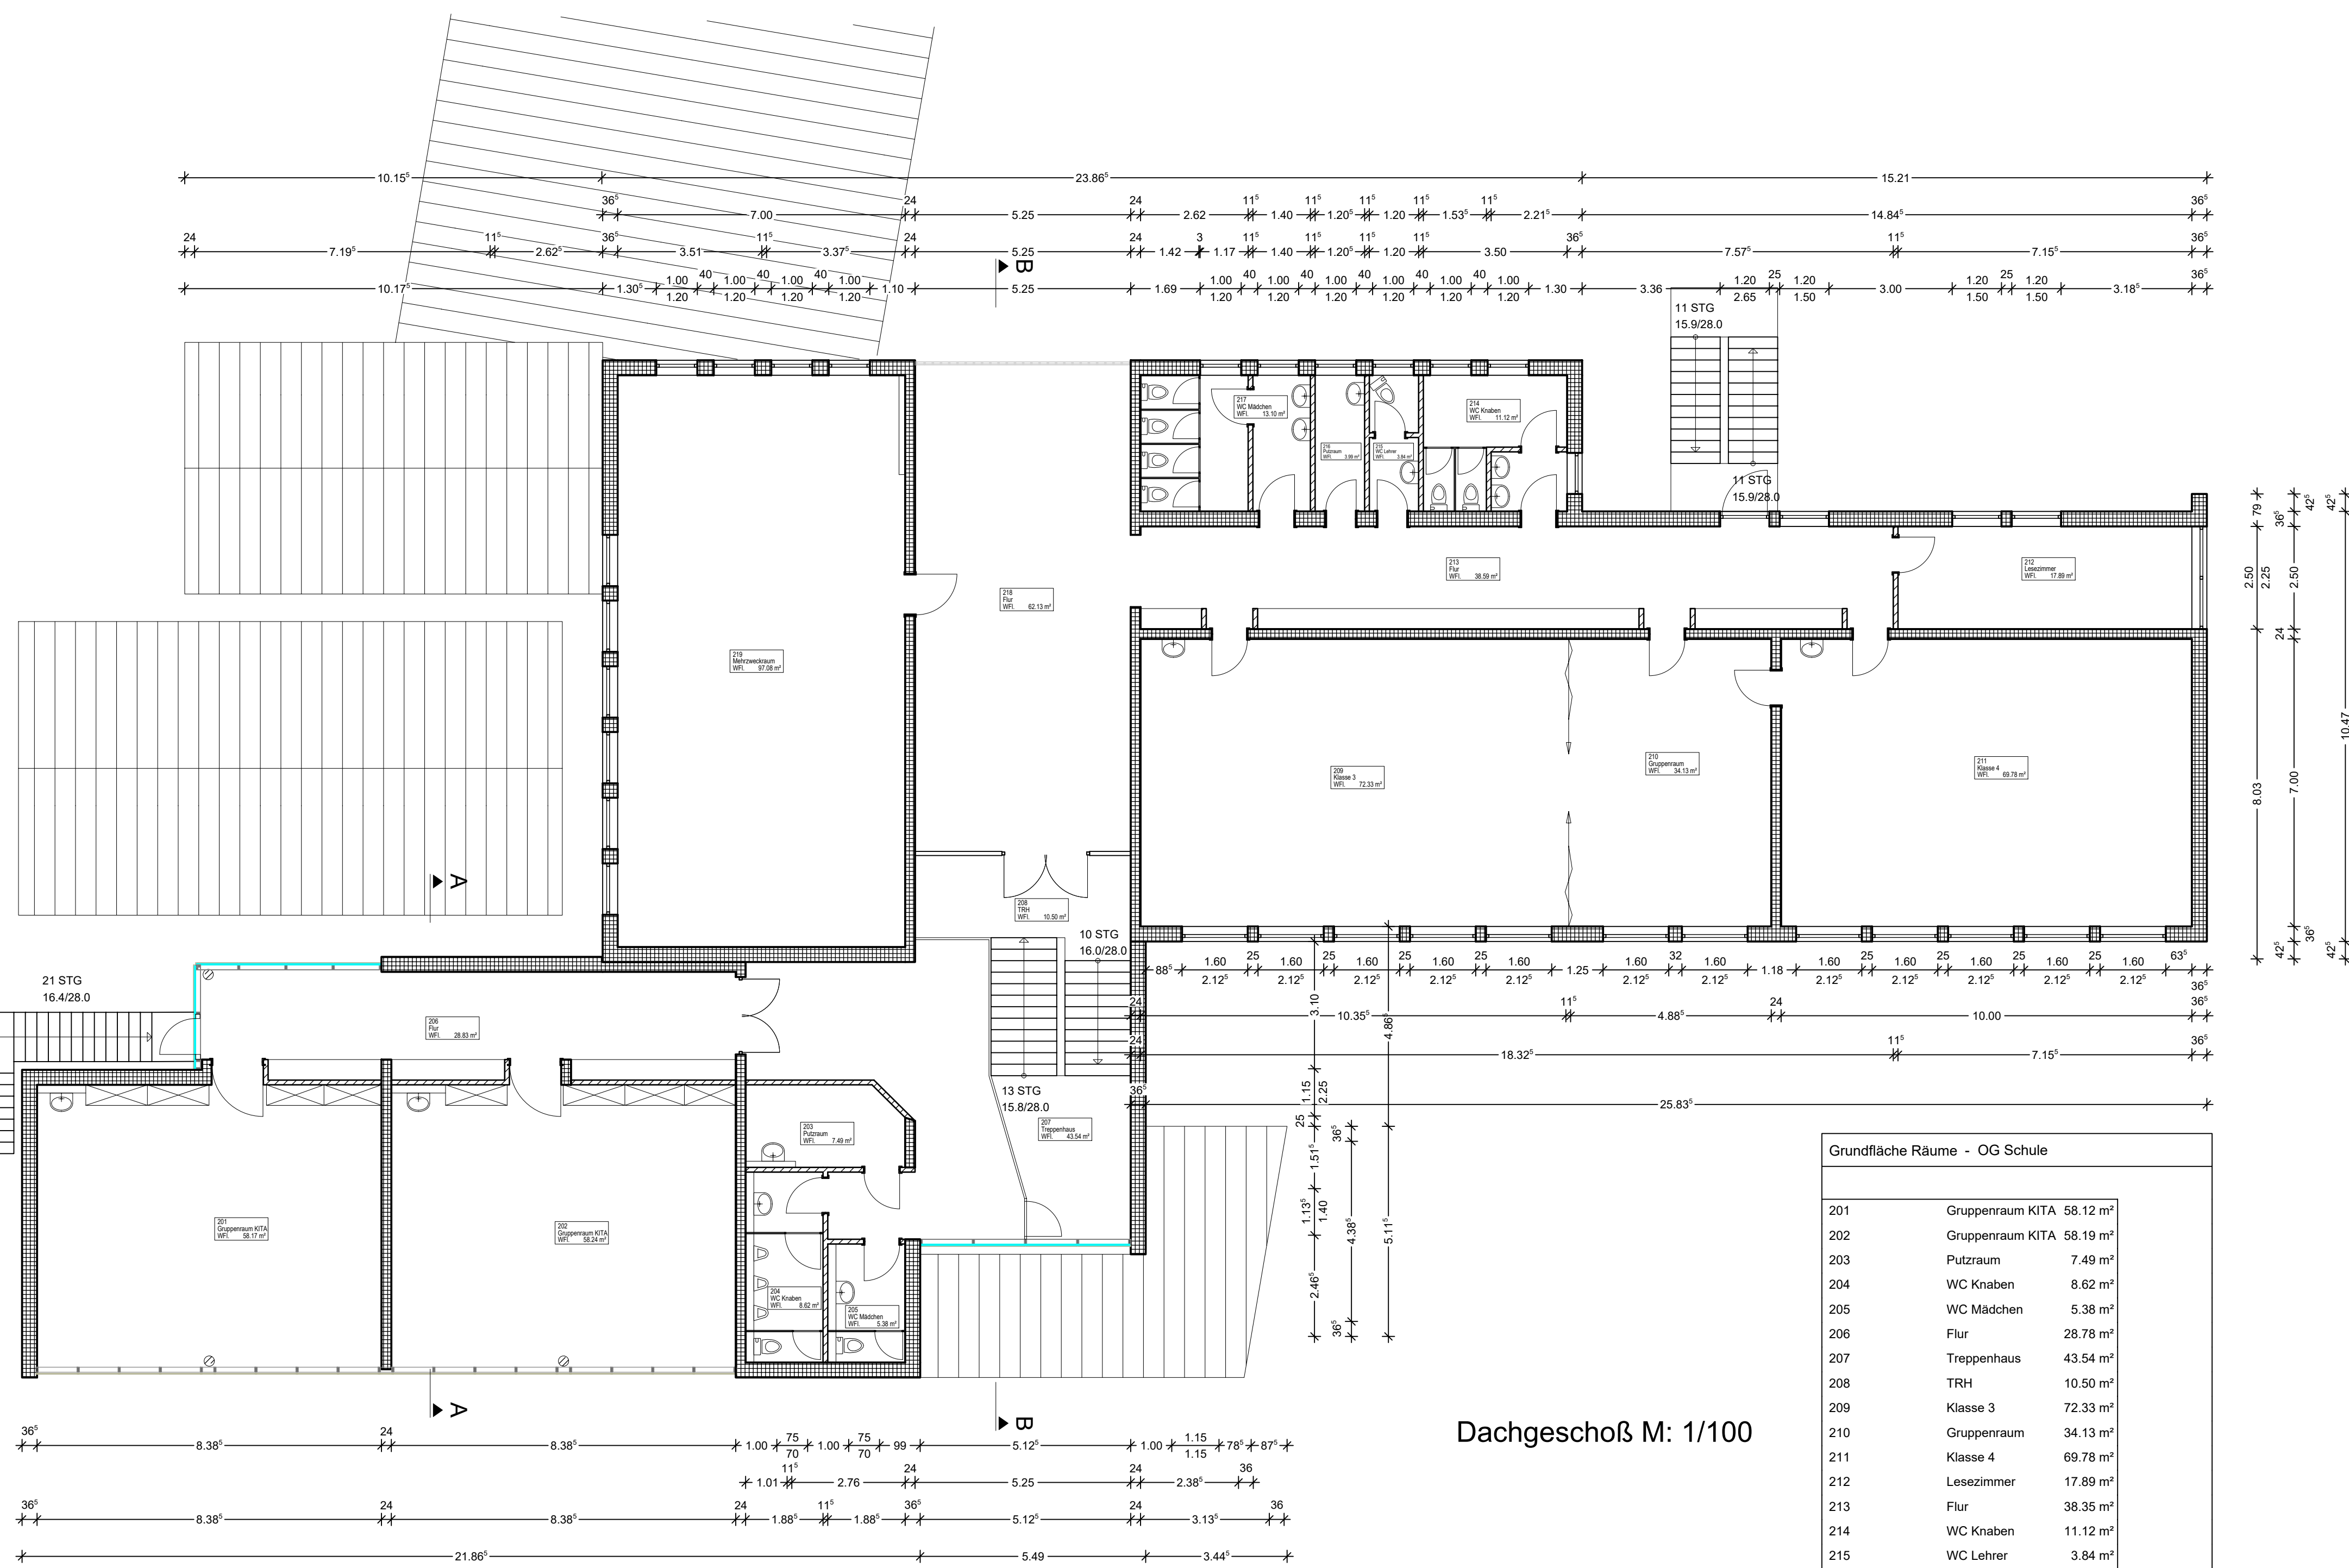


Dachgeschoß M: 1/100

Grundfläche Räume - KG Schule		
001	Musikzimmer	75.35 m²
002	Gruppenraum	41.78 m²
003	Flur	27.28 m²
004	Stuhllager/Serve	25.53 m²
005	HM-Workstatt	17.77 m²
006	Treppenhaus	39.44 m²
007	Treppenhaus	10.50 m²
008	Handarbeitsraum	71.39 m²
009	Neberraum	34.79 m²
010	Werkraum	69.41 m²
011	Reinigungsps.	14.79 m²
012	Flur	47.93 m²
013	WC	3.34 m²
014	WC	3.34 m²
015	Putzraum	3.88 m²
016	Heizung	22.04 m²
017	Flur	60.86 m²
018	Arzt	26.75 m²
019	Lehrmittel	31.41 m²
020	Flur	37.19 m²
021	TRH	5.71 m²
022	Ötankaum	32.84 m²
		703.29 m²


Grundfläche Räume - OG Schule		
201	Gruppenraum KITA	58.12 m²
202	Gruppenraum KITA	58.19 m²
203	Putzraum	7.49 m²
204	WC Knaben	8.62 m²
205	WC Mädchen	5.38 m²
206	Flur	28.78 m²
207	Treppenhaus	43.54 m²
208	TRH	10.50 m²
209	Klasse 3	72.33 m²
210	Gruppenraum	34.13 m²
211	Klasse 4	69.78 m²
212	Lesesimmer	17.89 m²
213	Flur	38.35 m²
214	WC Knaben	11.12 m²
215	WC Lehrer	3.84 m²
216	Putzraum	3.99 m²
217	WC Mädchen	13.10 m²
218	Flur	62.13 m²
219	Mehrzweckraum	97.08 m²
		644.36 m²

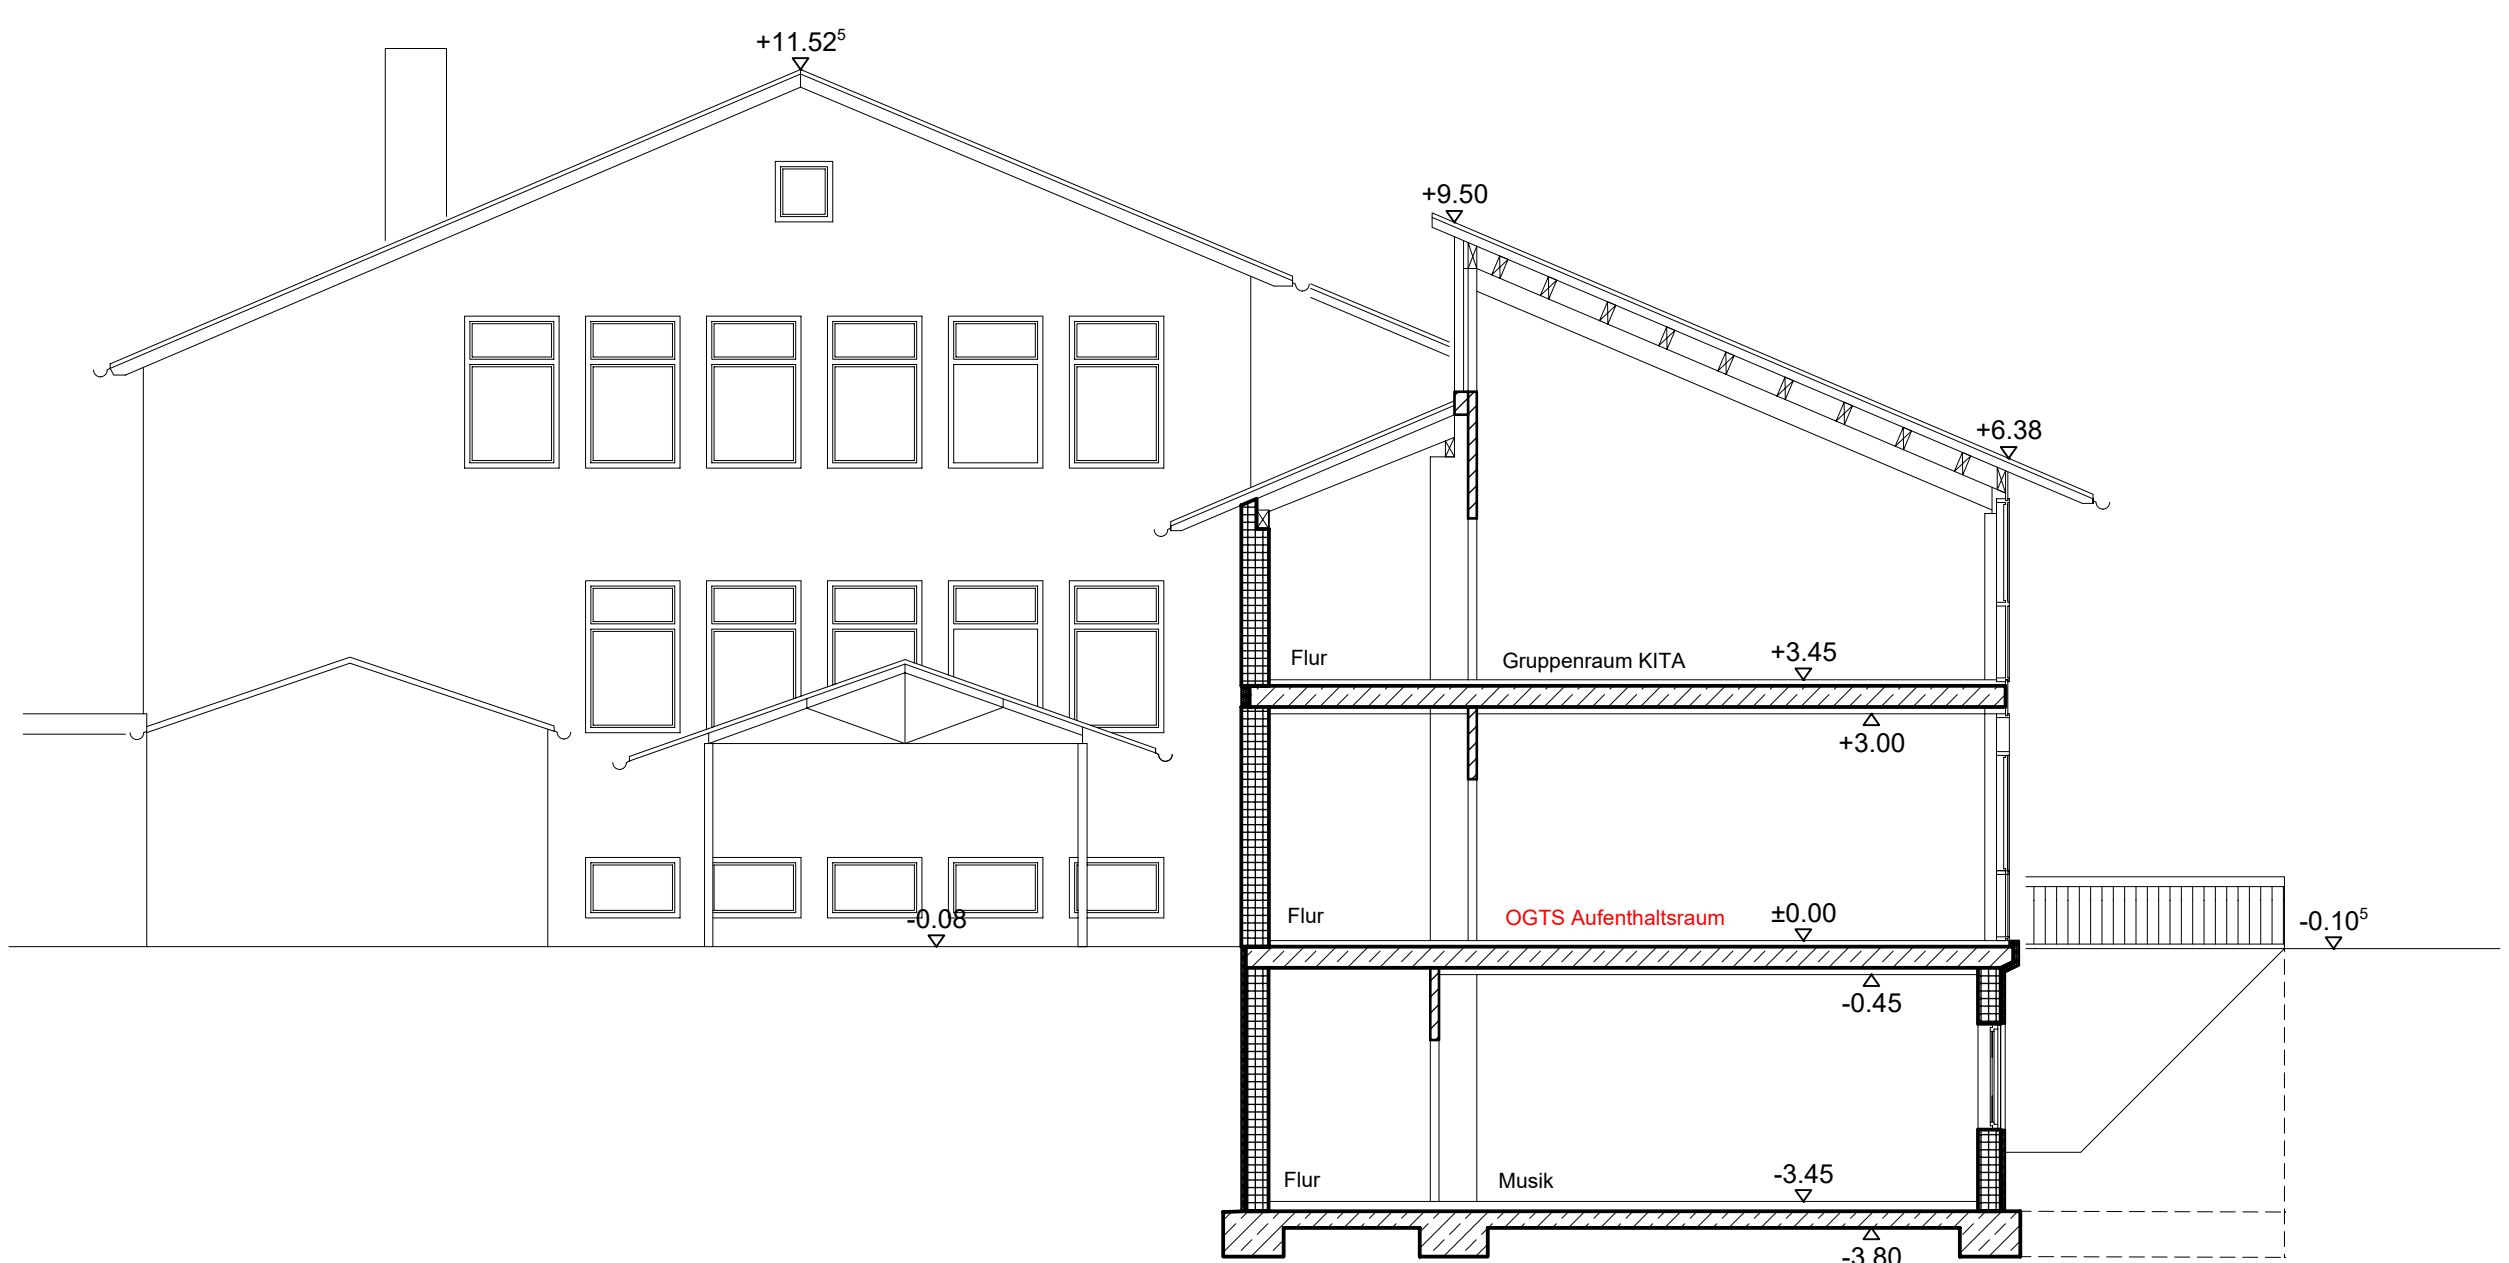

Schnitt A-A

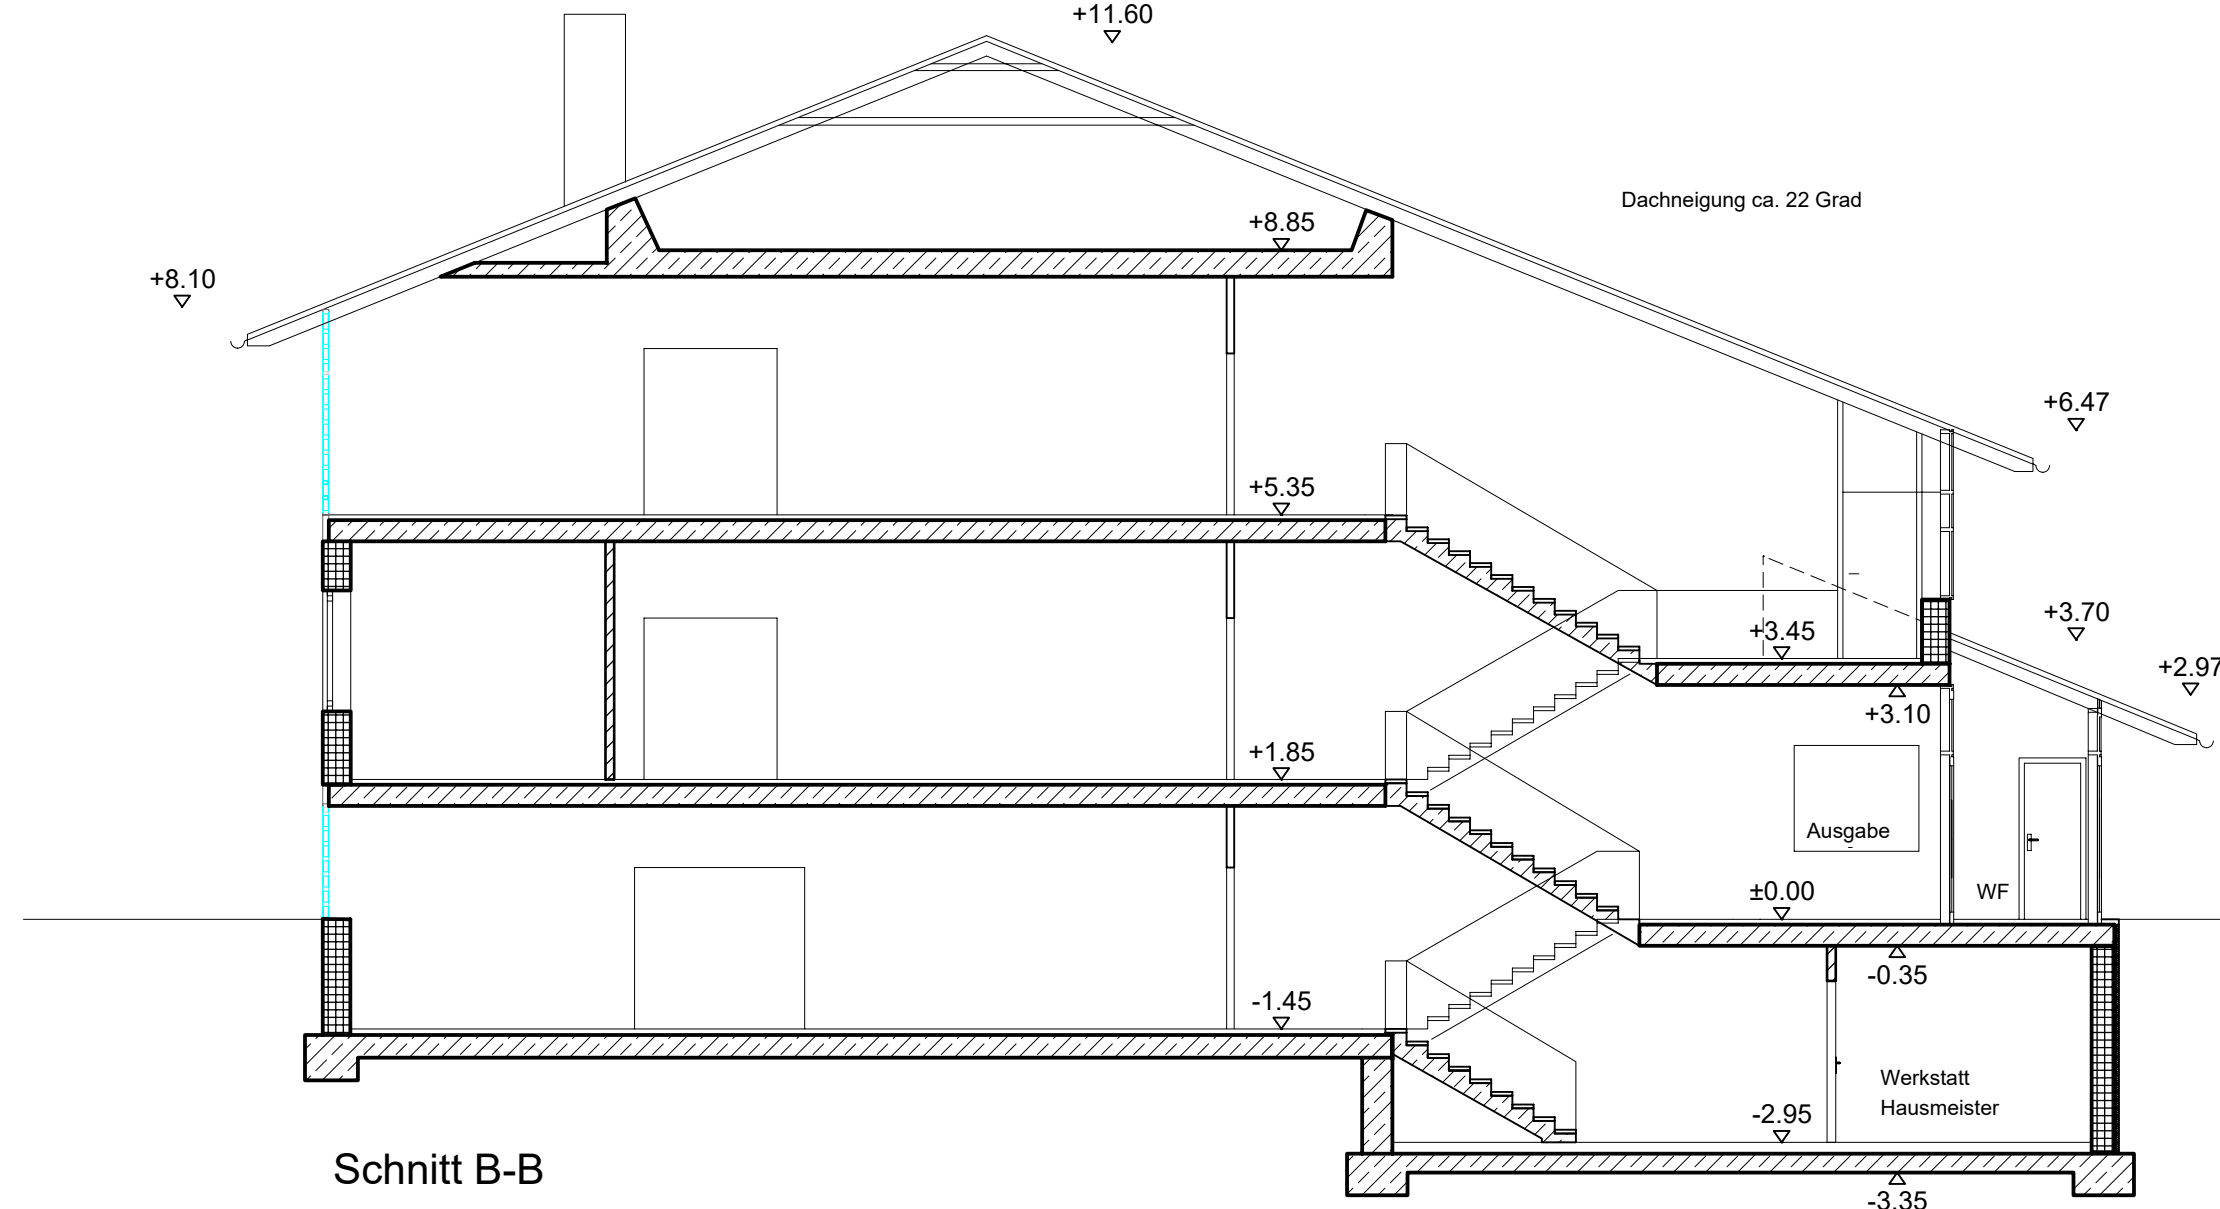

Schnitt B-B

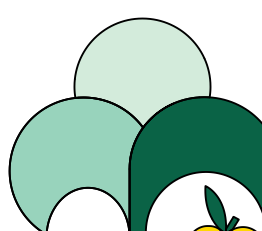Baugrundstück: Birkenstr. 4 86920 Denklingen			
Bauvorhaben: Nutzungsänderung Offene Ganztageschule in Grundschule Denklingen		Gemarkung: Denklingen Flur Nr.: 110	
Antragsteller/Bauherr: Gemeinde Denklingen Hauptstr. 23, 86920 Denklingen		(Bauherr)	
 PETER HOTZAPFEL DIPLOM-ARCHITEKT www.hotzapfel-architekten.de			
ARCHITEKTURBÜRO Peter Hotzapfel, VIA CLAUDIA 65, 86920 Eplach		Tel. 08869/913 960, Fax 08869/913 961	
gezeichnet am: 22.12.2015		Planinhalt: Bestandsplan mit Nutzungsänderung OGTS Grundschule + Turnhalle Denklingen: Keller- und Obergeschoß Grundriss Schnitt A-A + B-B	
Maßstab: 1:100		Kom.-Nr.: 1508	
		Plan-Nr.: B-2	